Pont des logements

Coupe à la Flottaison

Coupe à la 5 H — Coupe à la 4 H — Coupe à la 5 H

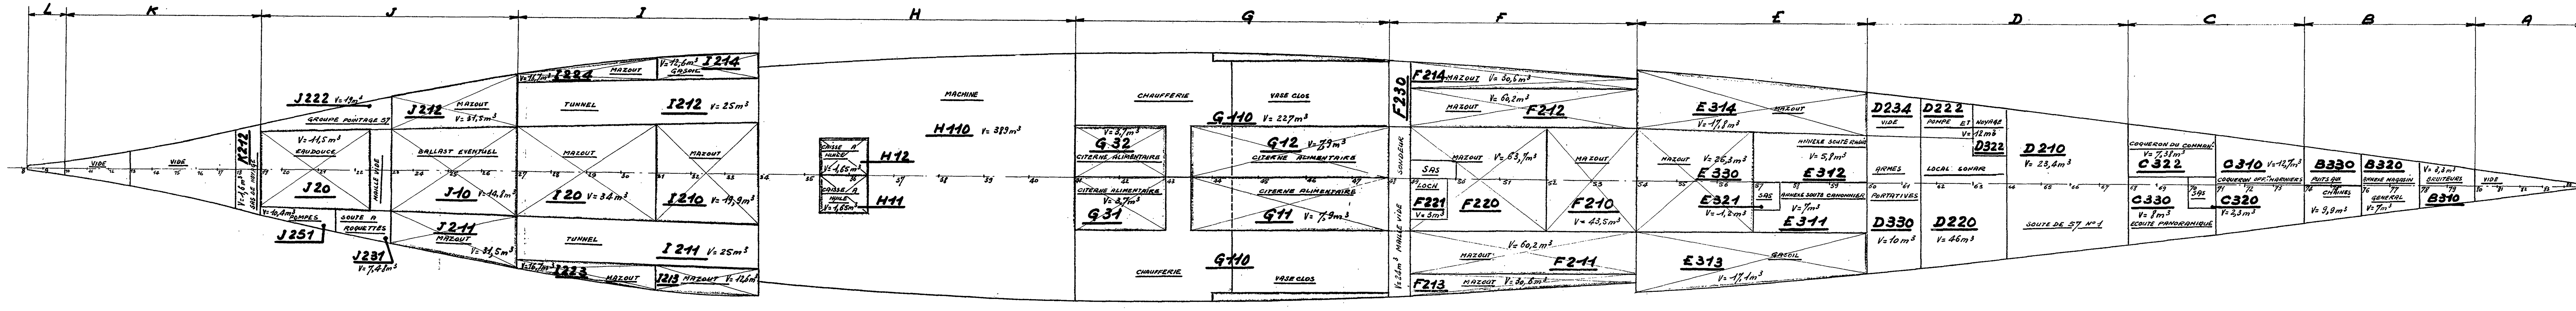

Escorteurs rapides

L'ALSACIEN LE PROVENÇAL LE VENDÉEN.

Construits sur les plans du Service Technique des Constructions et Armes Navales

COMPARTIMENTAGES

COUPES HORIZONTALES

Conforme à l'exécution

Echelle 15 mm. par m.

Lorient le 10 janvier 1961

L'Ingénieur en Chef
du Génie Maritime PASCAL

L'Ingénieur en Chef
du Génie Maritime PICARD
Chef de la Section des Constrons Neuves

L'Ingénieur Général
du Génie Maritime CASTELLAN
Directeur des Constructions et Armes Navales